


建築場所	積丹郡積丹町大字美園町字水泊		
用途地域	無指定地域		
防火地域	指定なし		


敷地面積	(M ²)	(坪)	
建築面積	203.82	61.66	
延べ面積	249.613	75.57	
1階床面積	104.013	31.46	
2階床面積	145.8	44.1	
合計	249.613	75.57	

符号	計	計算式
①	97.200	9.000 × 10.800
②	48.600	5.400 × 9.000
③	41.580	6.300 × 6.600
④	4.200	1.000 × 4.200
⑤	52.767	4.950 × 10.660
⑥	18.846	3.600 × 5.235
⑦	13.500	3.000 × 4.500
⑧	18.900	3.150 × 6.000
⑨	2.880	300 × 9.600
⑩	0.270	300 × 900
⑪	1.620	300 × 5.400
⑫	2.700	300 × 9.000


	計算式	計
建築面積	① + ② + ③ + ④ + ⑨ × 2 + ⑩ × 2 + ⑪ × 2 + ⑫	203.82
1階床面積	⑤ + ⑥ + ⑦ + ⑧	104.013
2階床面積	① + ②	145.8

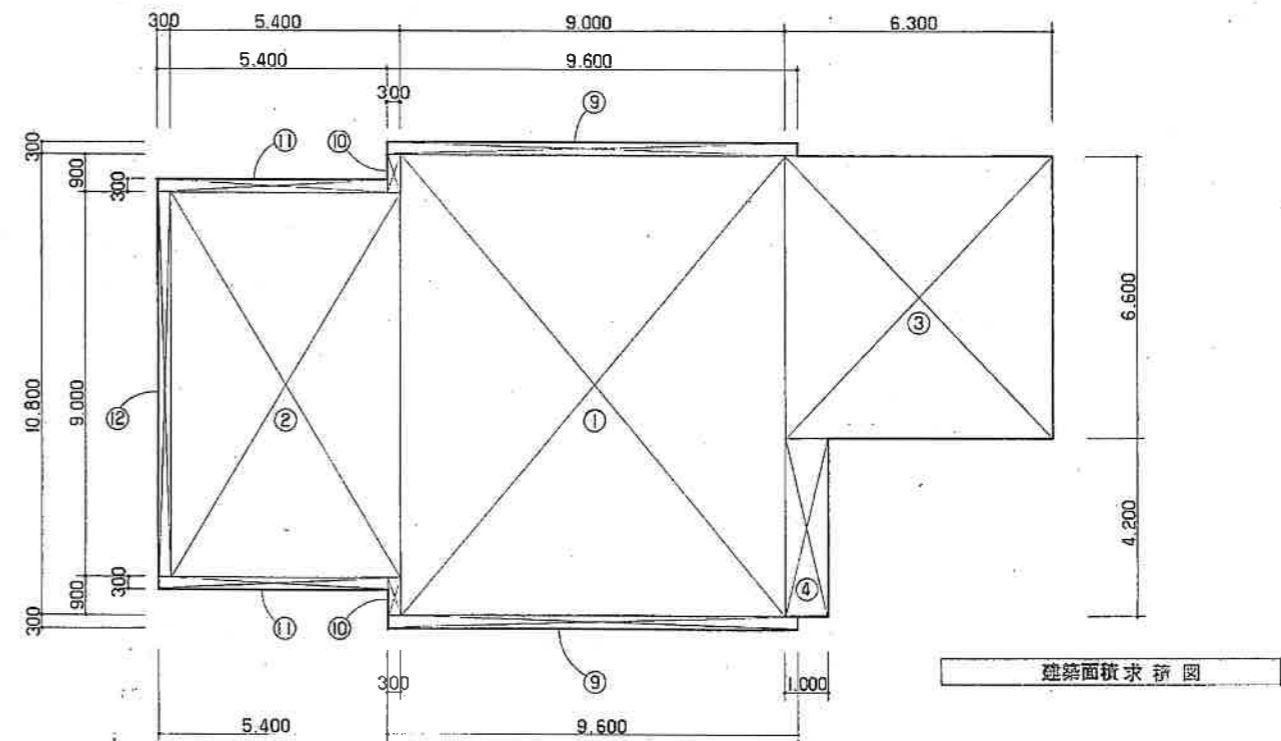

建築面積求積図

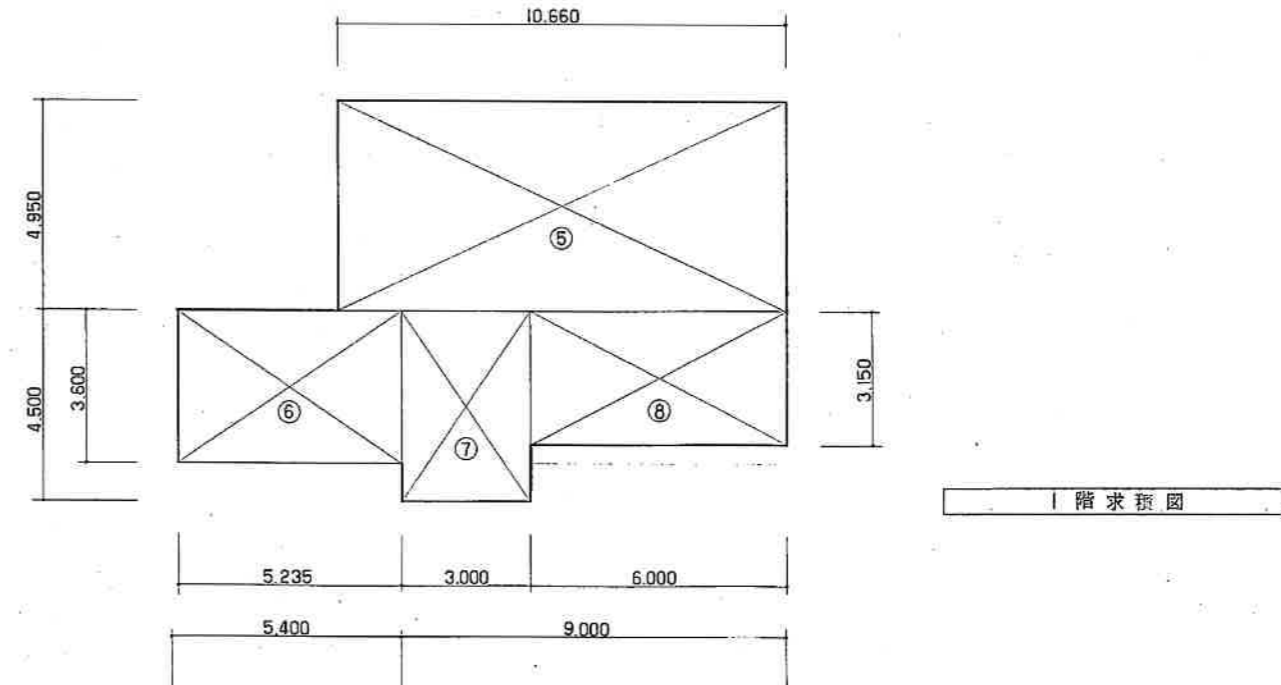

1階床求積図

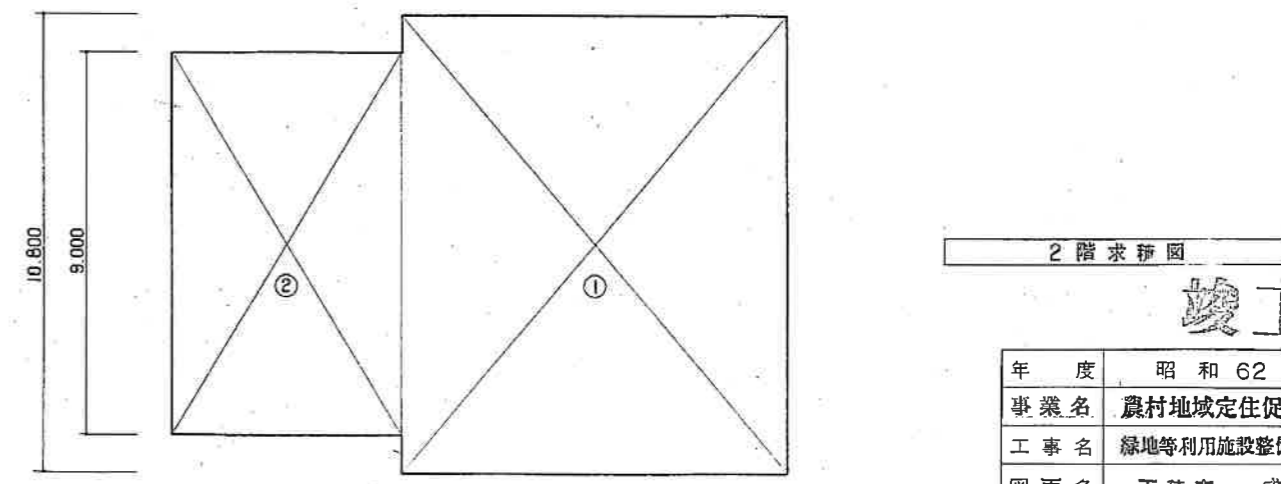

2階床求積図

竣工図

年度	昭和62年度
事業名	農村地域定住促進対策事業
工事名	緑地等利用施設整備事業
図面名	面積表 求積表
縮尺	図面番号 A-4
設計年月日	昭和62年5月 日
積丹町	