


生産物直売場	
B-100 (777)	700
H-100	1
KI-IRSd-40	6
SHI-YBF-201	2

厨房	
G-401	100
E-100	7
B-100 (M:3)	6
KI-IRSd-40	1

外 灯	
A-100	100

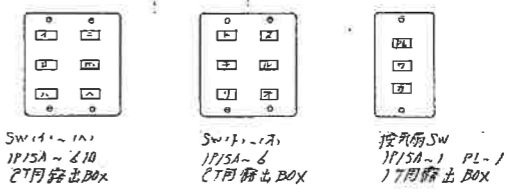

2階平面図 5:1:50

竣工図

年度	昭和62年度		
事業名	農村地域定住促進対策事業		
工事名	農地等利用施設整備事業		
図面名	帯灯設備 (2)		
縮尺	1:50	図面番号	E-5
設計年月日	昭和62年5月 日		
徳丹町			