

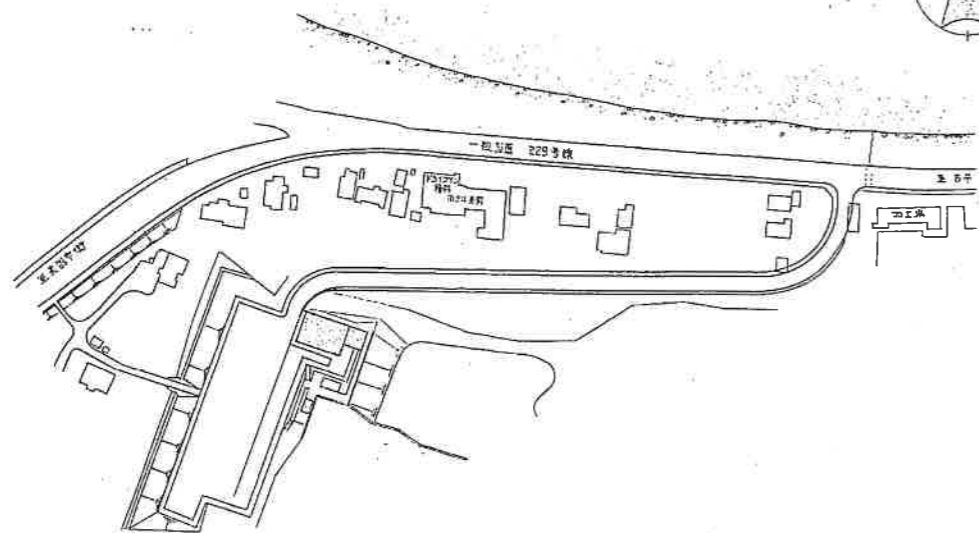
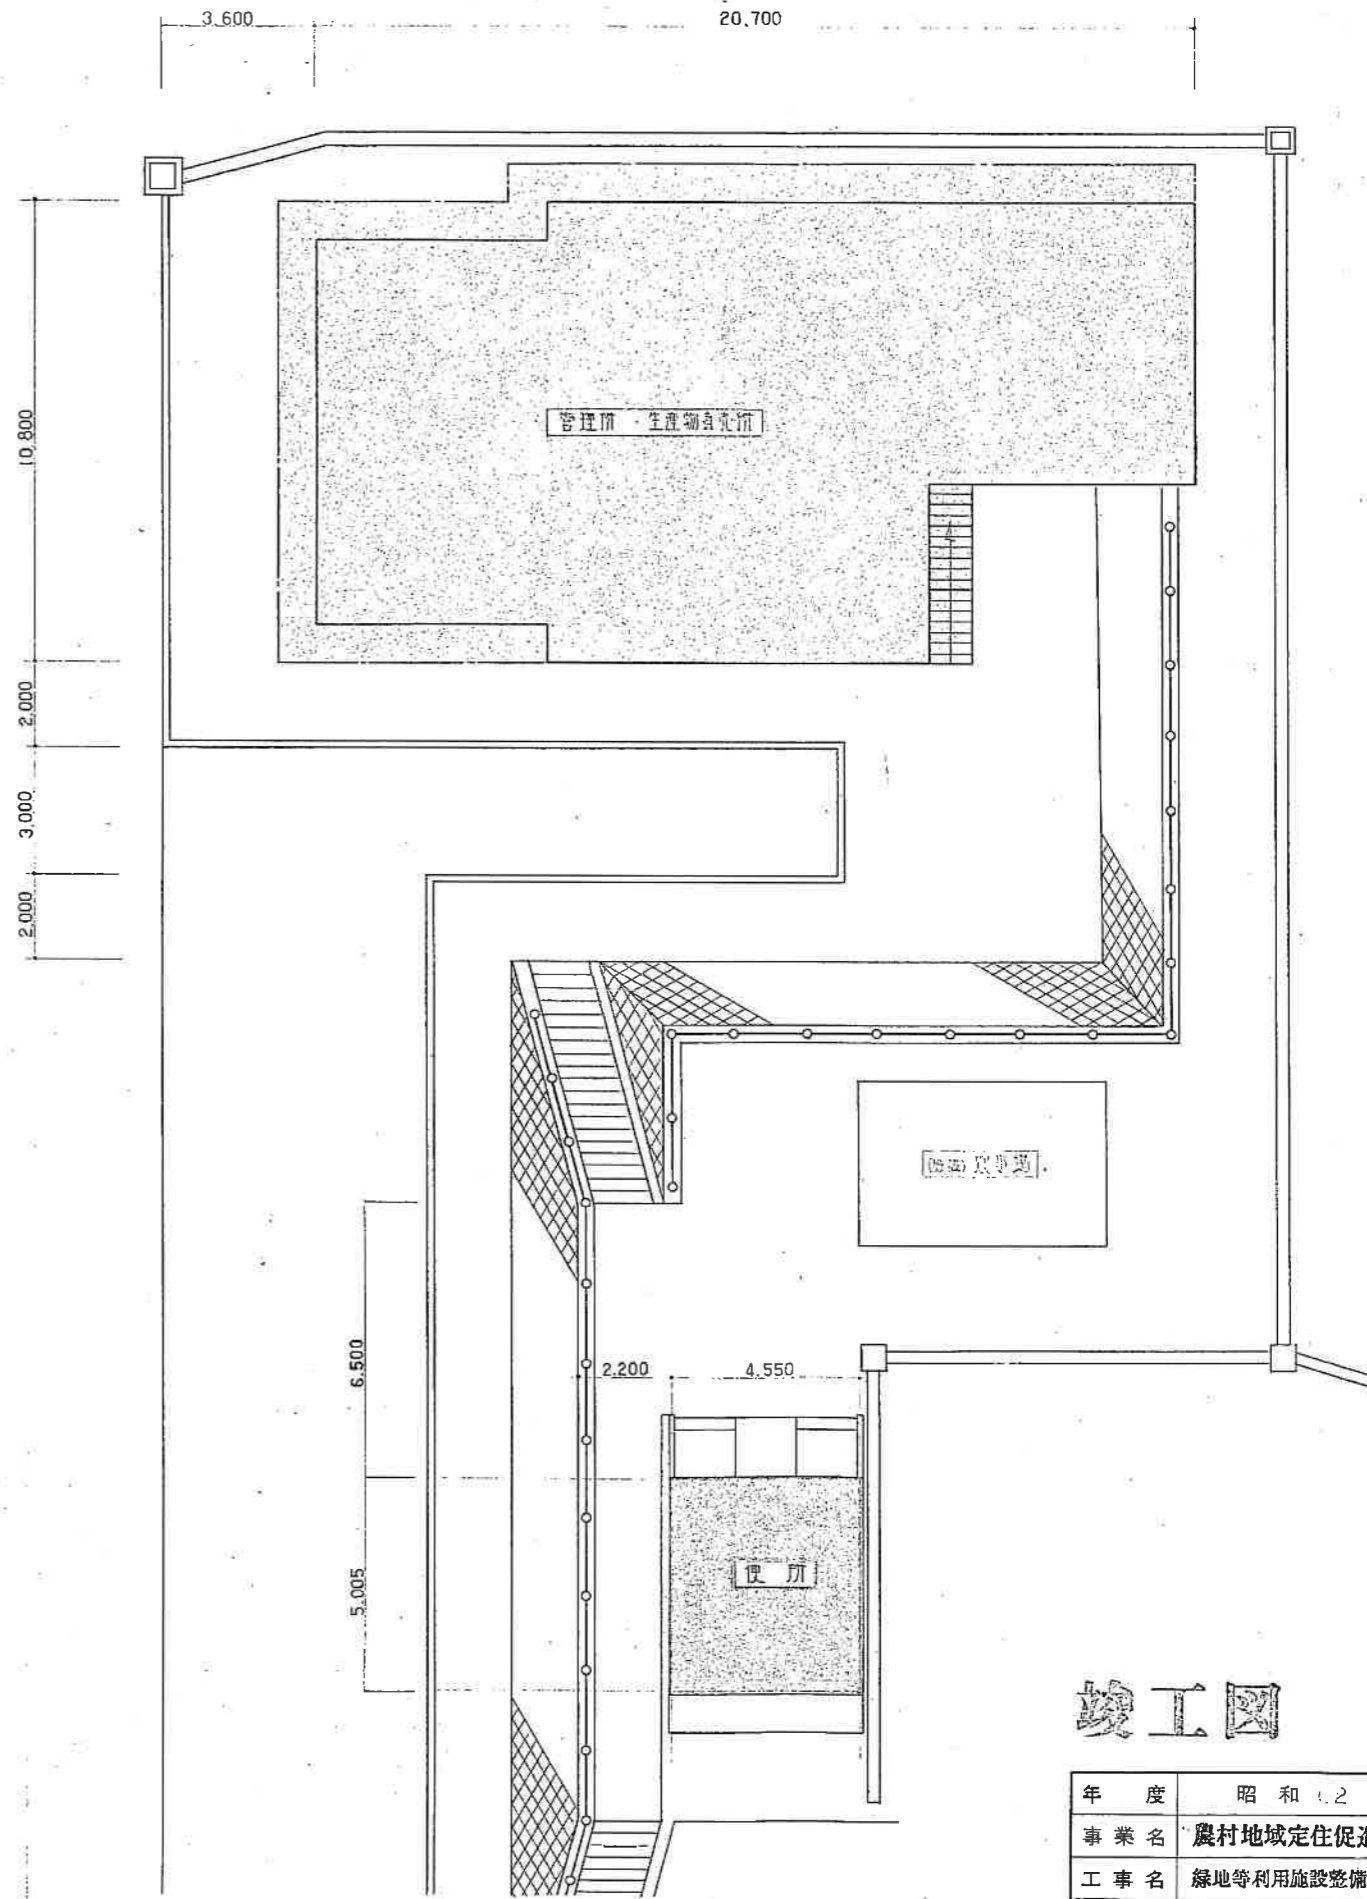


案内図

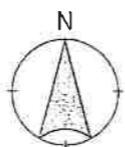

案内図

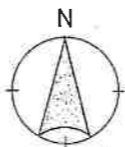

配置図 S=1:100

竣工図

年度	昭和62年度
事業名	農村地域定住促進対策事業
工事名	緑地等利用施設整備事業
図面名	案内図 配置図
縮尺	1:100 図面番号 A-3
設計年月日	昭和62年5月 日
観丹町	