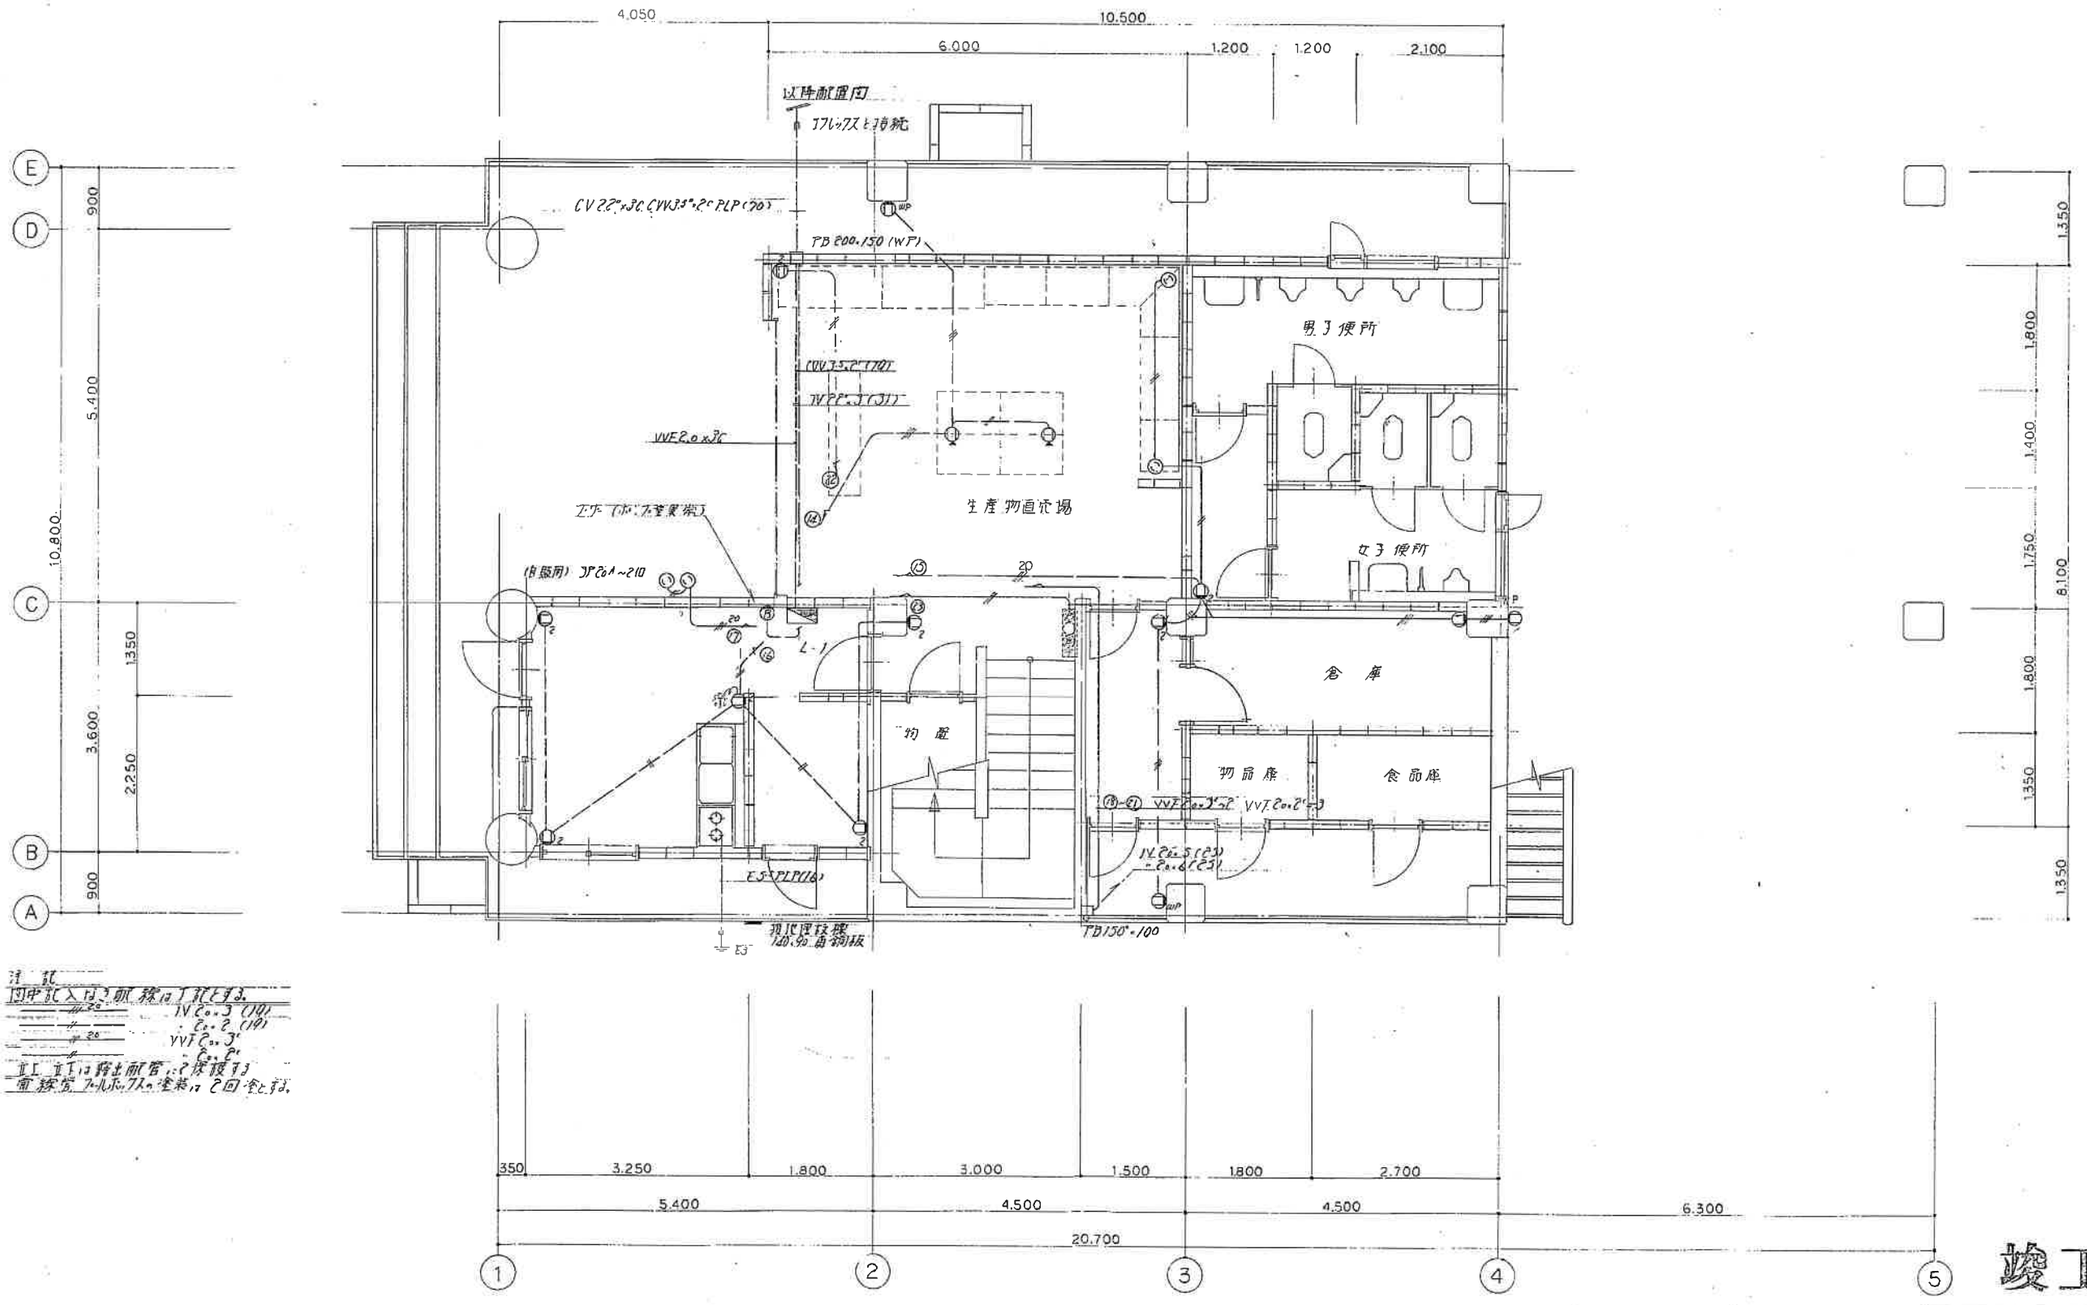

注記
内中記入ない耐候線は下記とする。
IV 2.0×3 (16)
〃 2.0×2 (19)
〃 2.0×2
VVF 2.0×3
〃 2.0×2
立上り立下は鋳鉄耐管とし2度塗りとする。
鋼線管フルホルダス塗装は2回塗とする。

1階平面図 S=1:50

竣工図

年度	昭和62年度
事業名	農村地域定住促進対策事業
工事名	緑地等利用施設整備事業
図面名	幹線、加工設備図
縮尺	1:50
図面番号	E-6
設計年月日	昭和62年5月 日
	猿丹町